

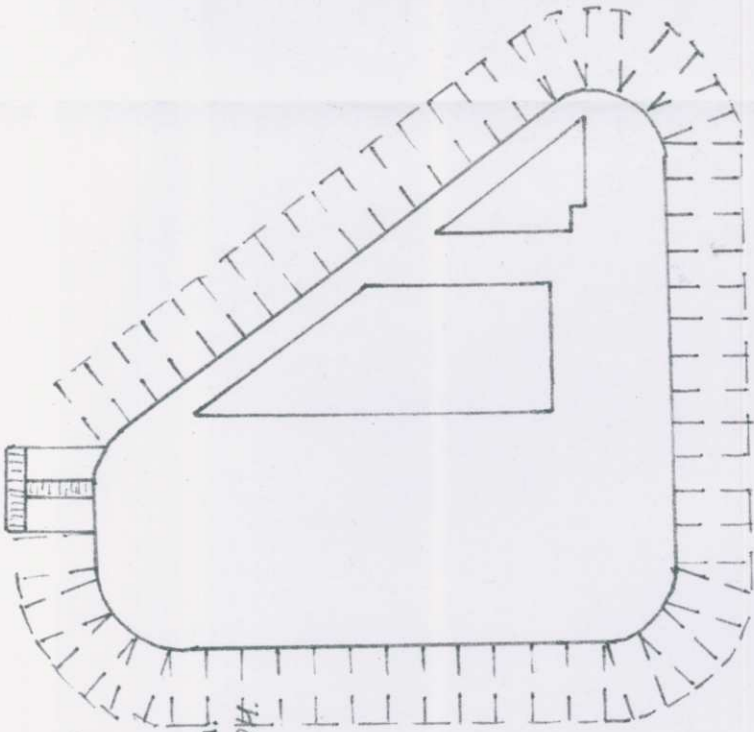
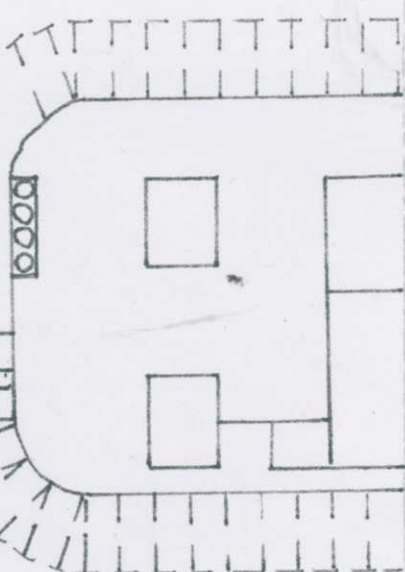
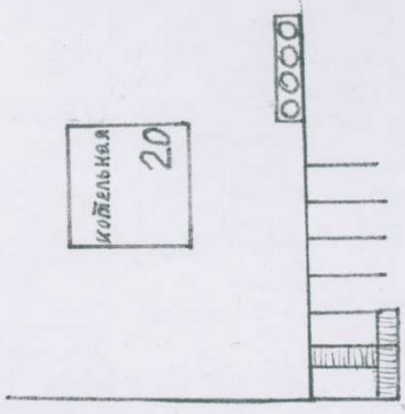
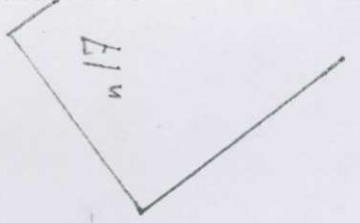


Исполнительная схема
 прокладки К.Л.10 кв. от БКТП-19
 до БКТП-18

Дорогожская.

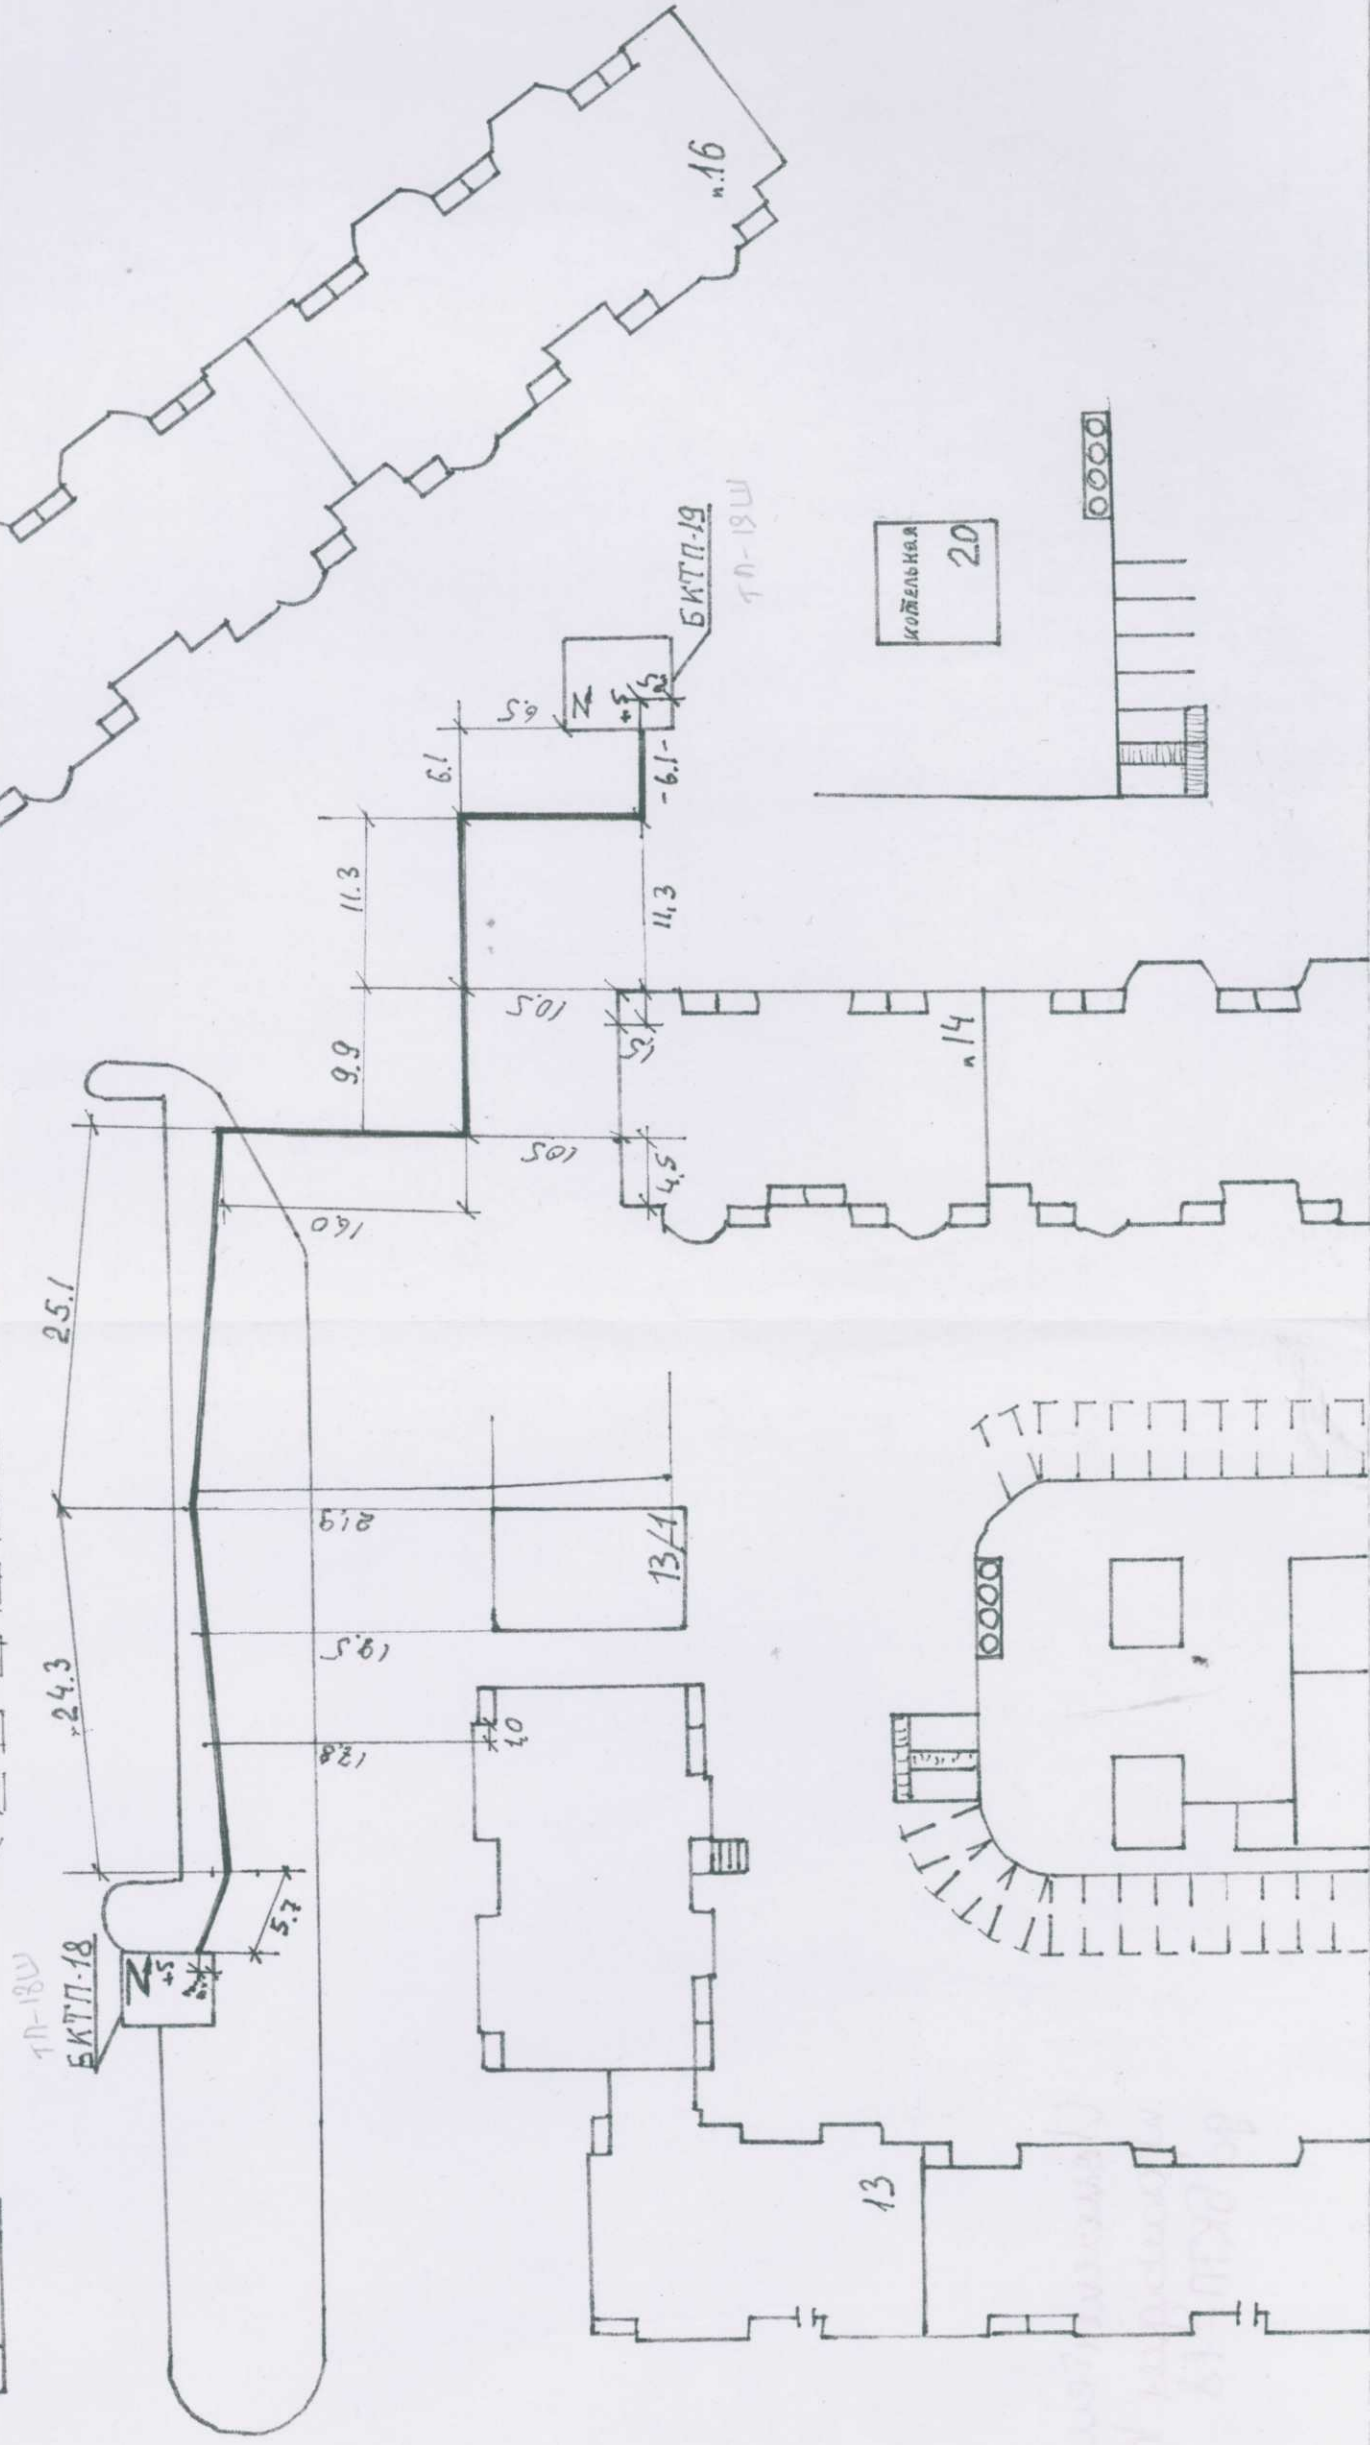

- Характеристика эл. кабеля
1. от БКТП-19 до БКТП-18 проложен кабель марки 2 ААБЛ 3x95 мм²
 2. кабель проложен кварт 2017г.
 3. длина кабеля L = 120.4 x 2 = 240.8 м.
 4. проклад ЭМУ А.О. «ДС.К» Шилкин Ю.Н.

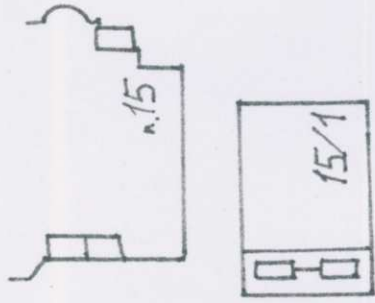

Ф.И.О. прокладчика
 ЭМУ А.О. «ДС.К» Шилкин Ю.Н.